



DOKUMENTACE SKUTEČNÉHO PROVEDENÍ STAVBY
PŮDROYS 1.NP
1:100

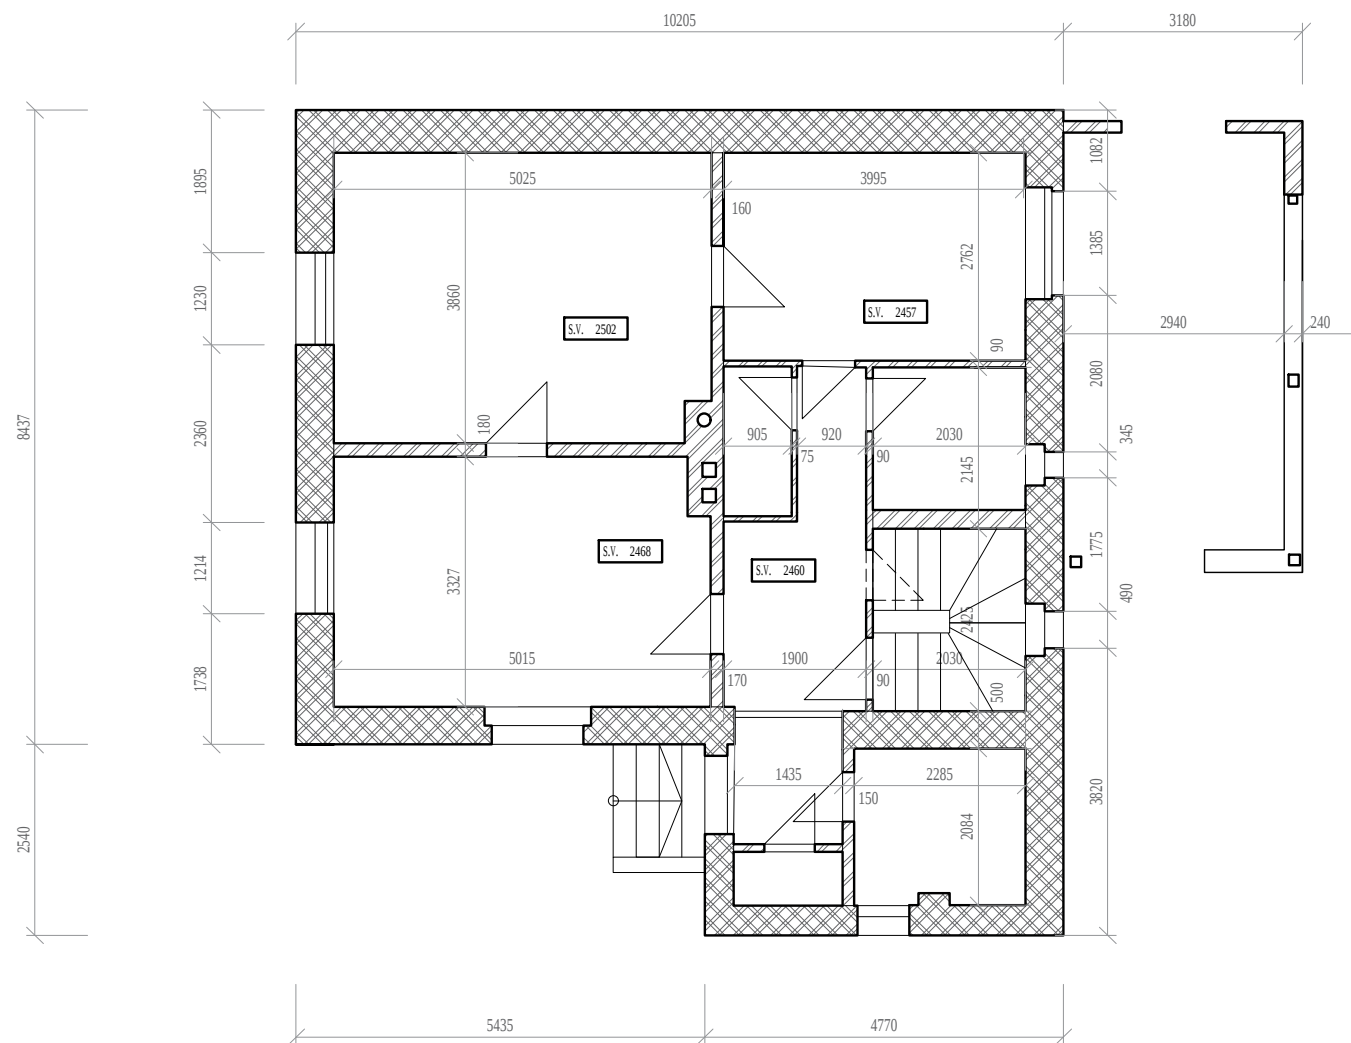

DOKUMENTACE SKUTEČNÉHO PROVEDENÍ STAVBY
PŮDROYS 2.NP
1:100

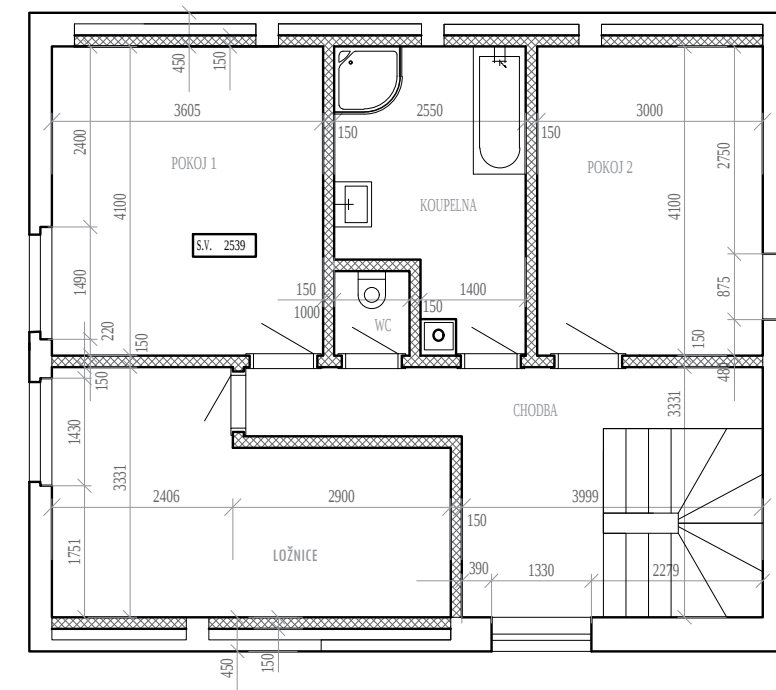

LEGENDA MATERIÁLŮ:

 SDK PŘÍČKA TL. 150 mm, AKUSTICKÁ, DVOJITÝ ROŠT